


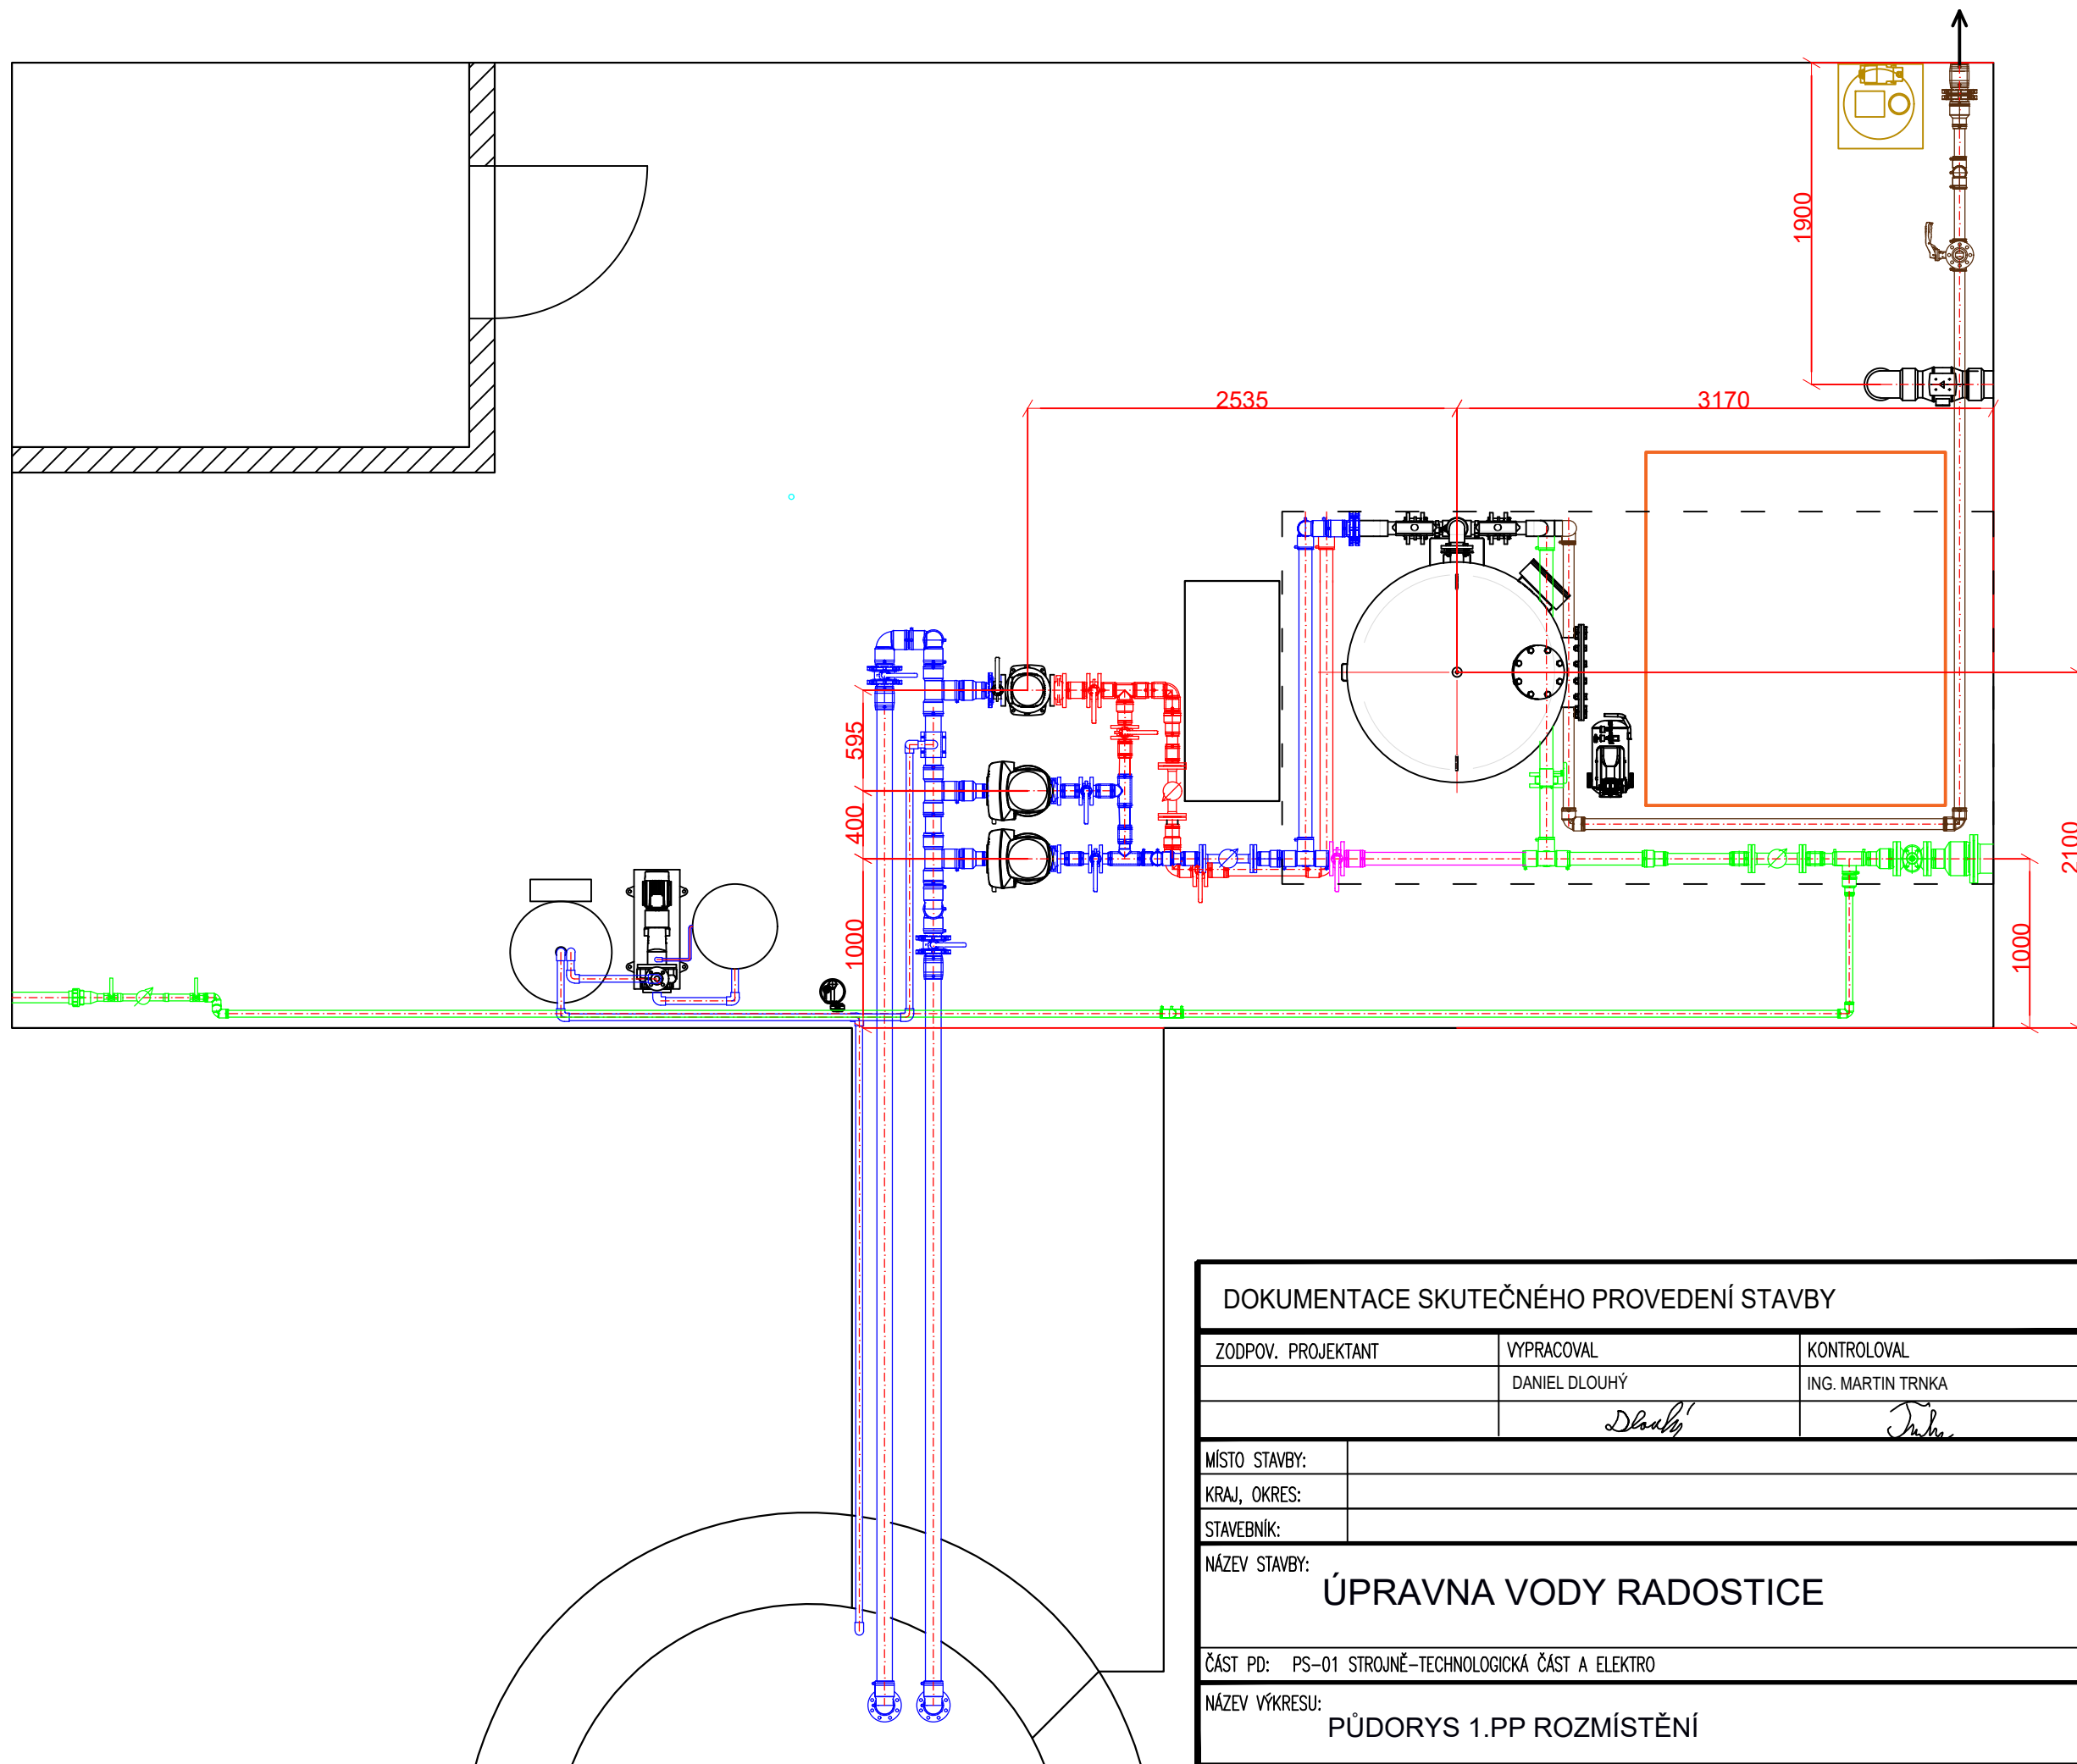

DOKUMENTACE SKUTEČNÉHO PROVEDENÍ STAVBY			PROJEKTANT:	
ZODPOV. PROJEKTANT	VYPRACOVAL	KONTROLOVAL	 Jamská 2362/53 591 01, Zďár nad Sázavou IČ: 26277841 tel: 566 620 587 projekce@vodaservis.cz	
	DANIEL DLOUHÝ	ING. MARTIN TRNKA		
	<i>Dlouhý</i>	<i>Trnka</i>		
MÍSTO STAVBY:				
KRAJ, OKRES:				
STAVEBNÍK:				
NÁZEV STAVBY:	ÚPRAVNA VODY RADOSTICE			DATUM
ČÁST PD: PS-01 STROJNĚ-TECHNOLOGICKÁ ČÁST A ELEKTRO			FORMÁT	LISTOPAD 2022
			ČÍSLO ZAKÁZKY	1 x A4
NÁZEV VÝKRESU: PŮDORYS 1.PP ROZMÍSTĚNÍ			MĚŘÍTKO	ČÍSLO VÝKRESU:
			ČÍSLO PARÉ:	D.1.5