


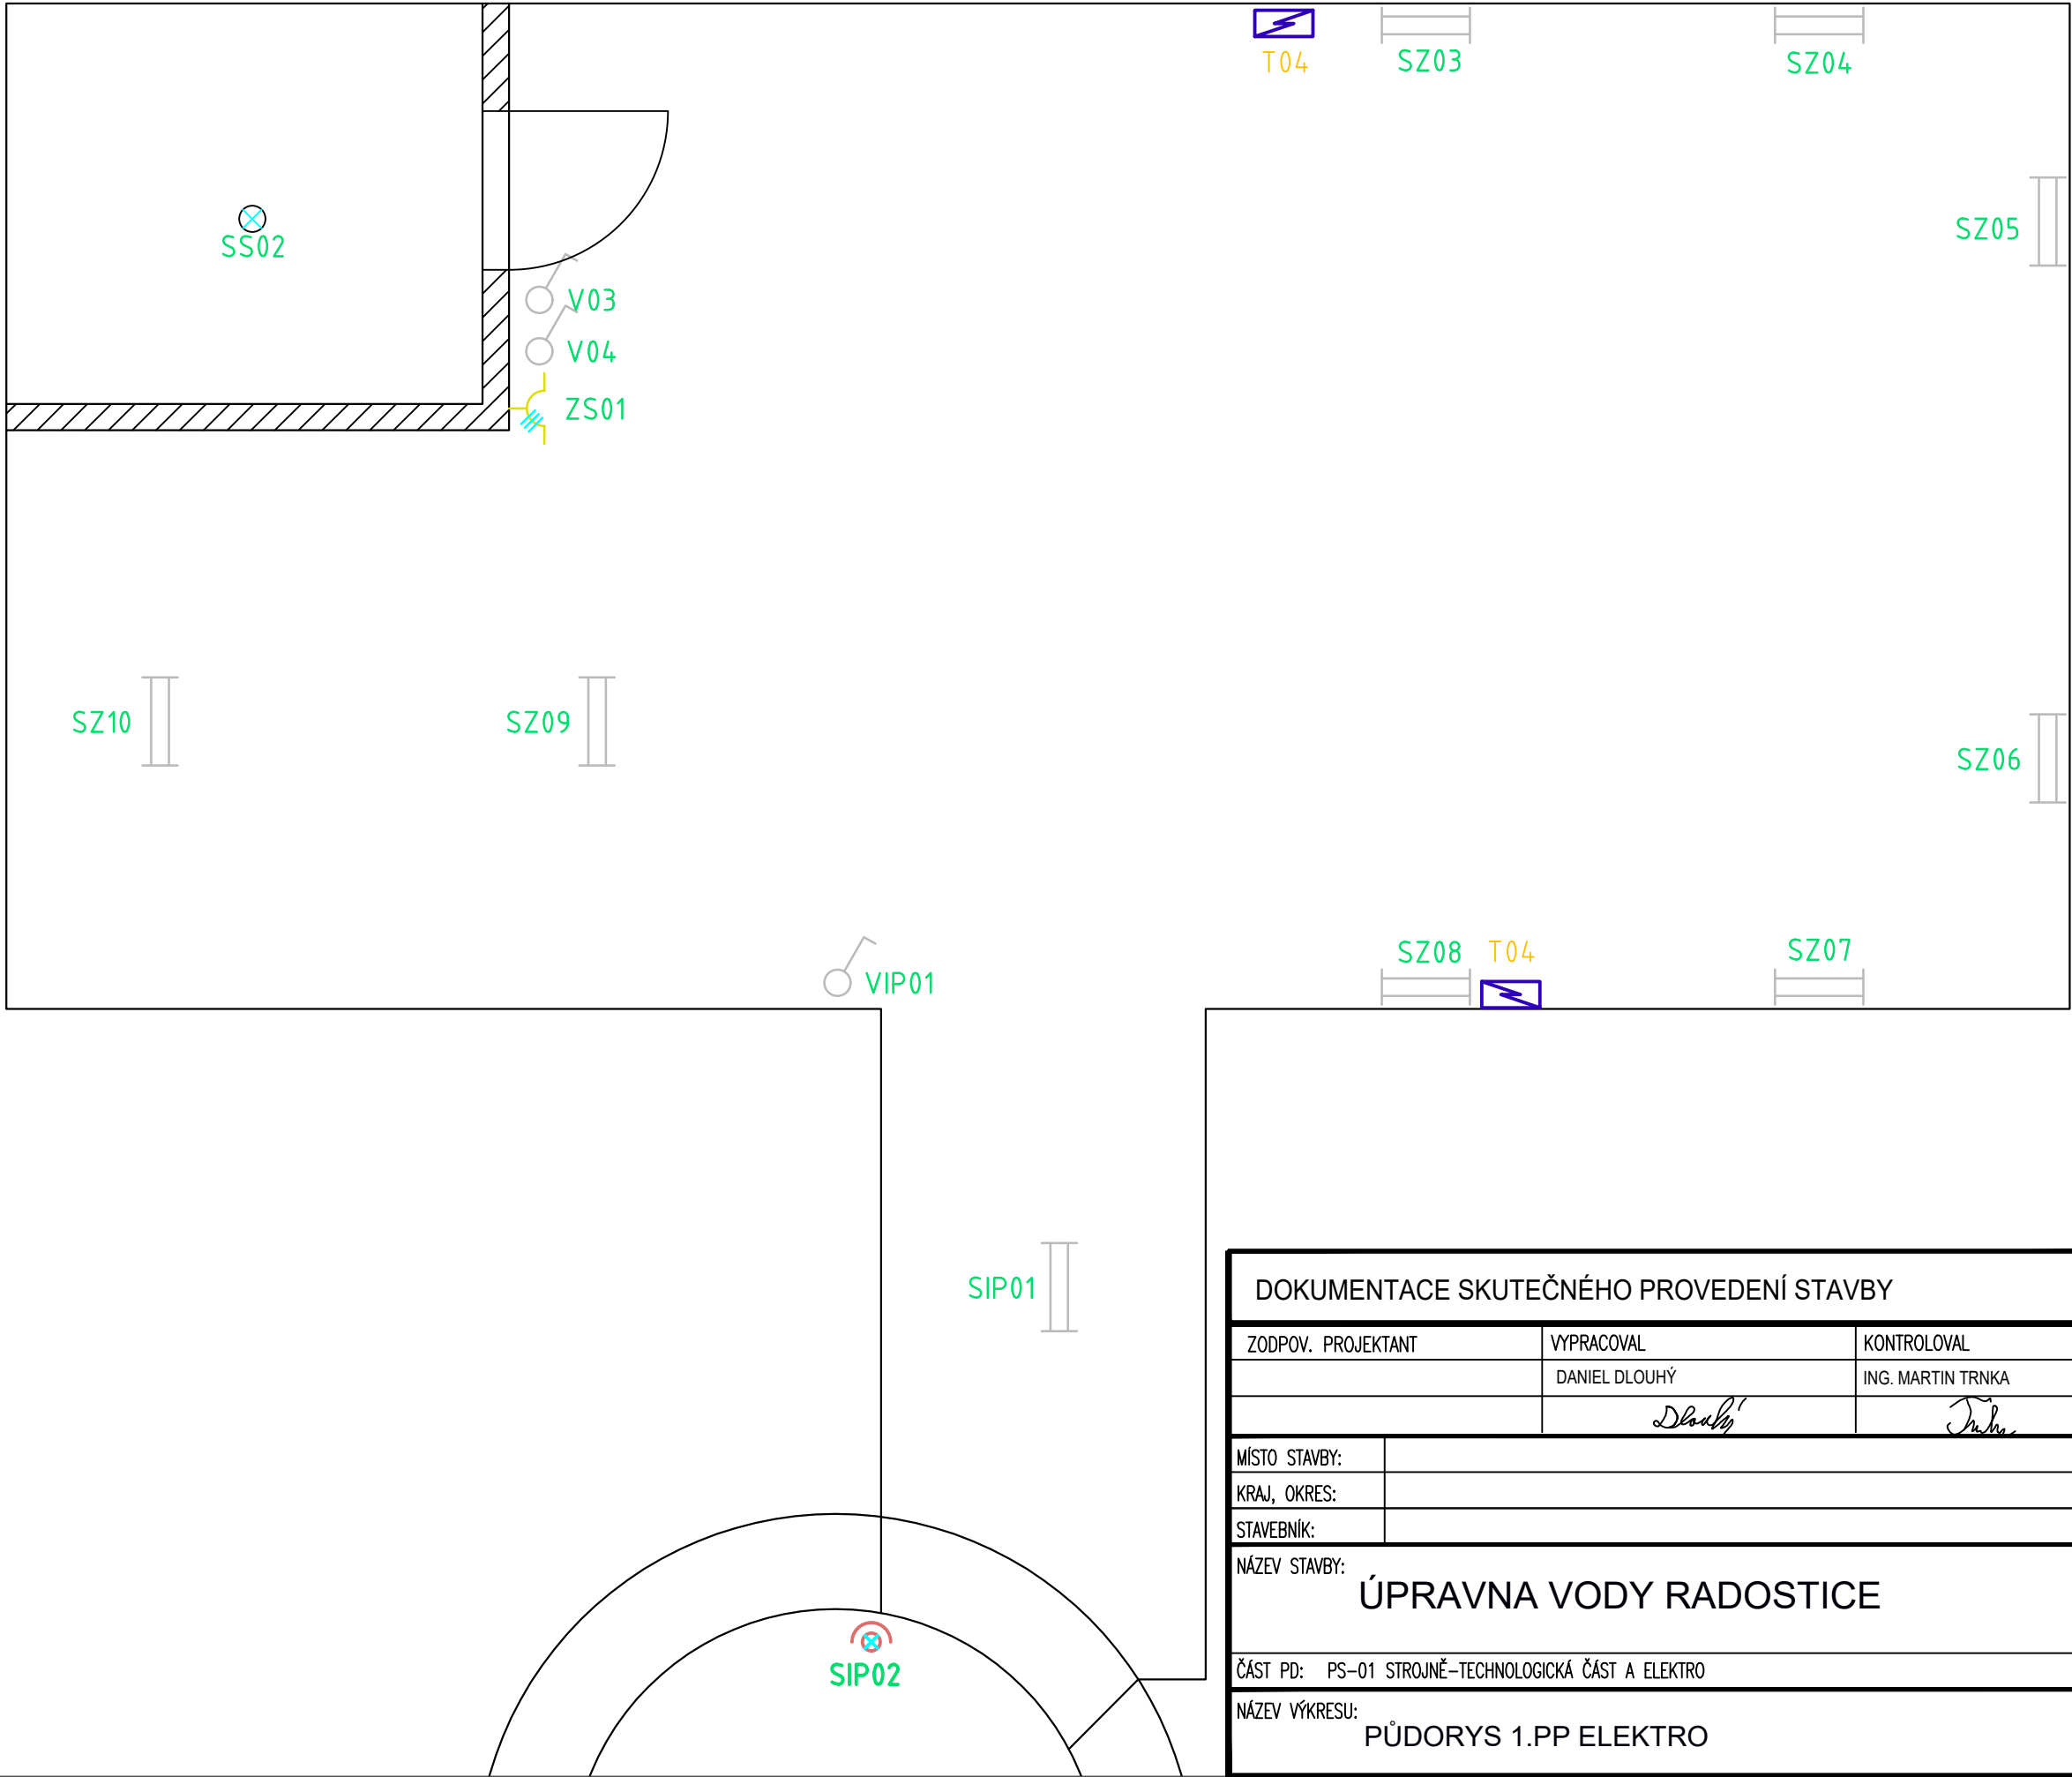

DOKUMENTACE SKUTEČNÉHO PROVEDENÍ STAVBY			PROJEKTANT:	
ZODPOV. PROJEKTANT	VYPRACOVAL	KONTROLOVAL	 Jamská 2362/53 591 01, Zdr nad Sázavou IČ: 26277841 tel: 566 620 587 projekce@vodaservis.cz	
	DANIEL DLOUHÝ	ING. MARTIN TRNKA		
				
MÍSTO STAVBY:			DATUM	BŘEZEN 2023
KRAJ, OKRES:			FORMÁT	2 x A4
STAVEBNÍK:			ČÍSLO ZAKÁZKY	
NÁZEV STAVBY:	ÚPRAVNA VODY RADOSTICE		MĚŘÍTKO	1:40
ČÁST PD:	PS-01 STROJNĚ-TECHNOLOGICKÁ ČÁST A ELEKTRO		ČÍSLO PARÉ:	ČÍSLO VÝKRESU:
NÁZEV VÝKRESU:	PŮDORYS 1.PP ELEKTRO			D.1.8